


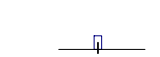


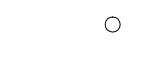

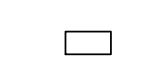
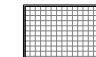

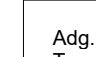



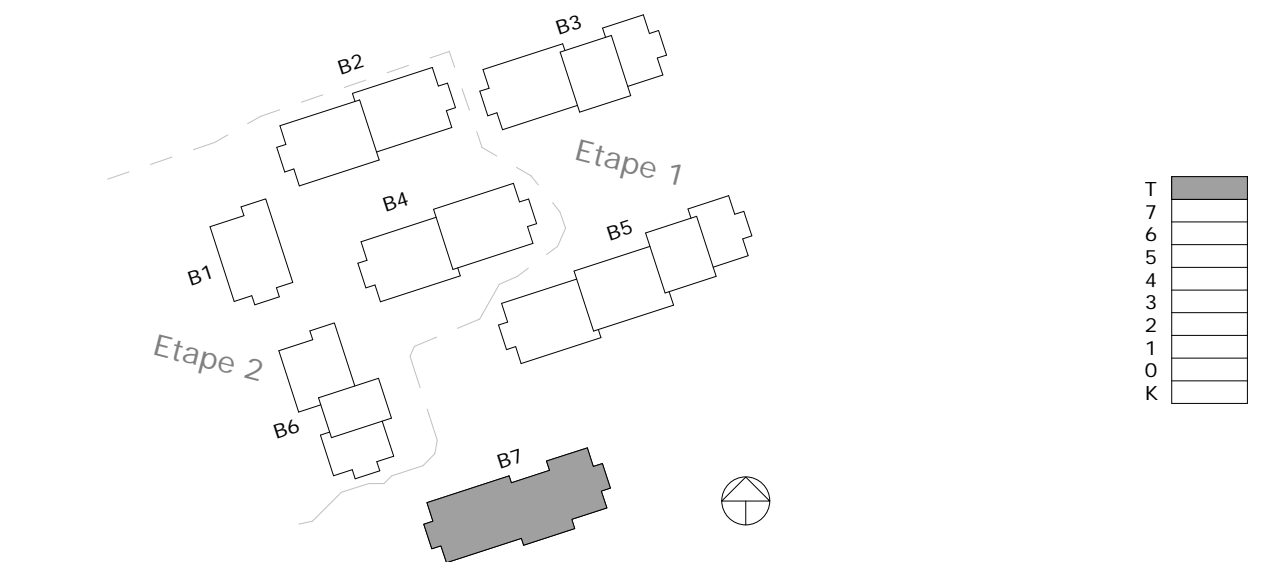


Signaturforklaring

-  Tagpap
 -  Mos sedum
 -  Modfaldskiler 1:80
 -  Udspyr
 -  Kote på laveste pkt.
 -  Udluftning elevator
 -  Udluftning Faldstammer str. og placering iht. VVS projekt
 -  Vandkasse og tagnedløb, farver iht. A-XX-6-04X
 -  Inverter
 -  Solcelle 15 grader
 -  VENT. AFKAST Ventilationshætte til afkast fra boliger
 -  Adg. Tag Adgang tag / ovenlys 1200x1200mm
 -  VENT. Skralde ventilation str. iht. ventilationsprojekt
 -  Fald sikring
 -  Overordnet taghældning spids i højeste pkt.
- Detaljemappe referencer:
A-XX-5-30X Tagdetaljer



AS BUILT				Dato	Rev
Udf/kontr	Kontr	Godk	Revisionstekst		
DSL	ru	lo	Mål: 1 : 100	Format: 840x297	2017-10-27

Frederikskaj 2
Matr.nr. 161 Kongens Enghave, København

Plantegning
Bygn. 7 - Tagplan

A-B7-1-00T