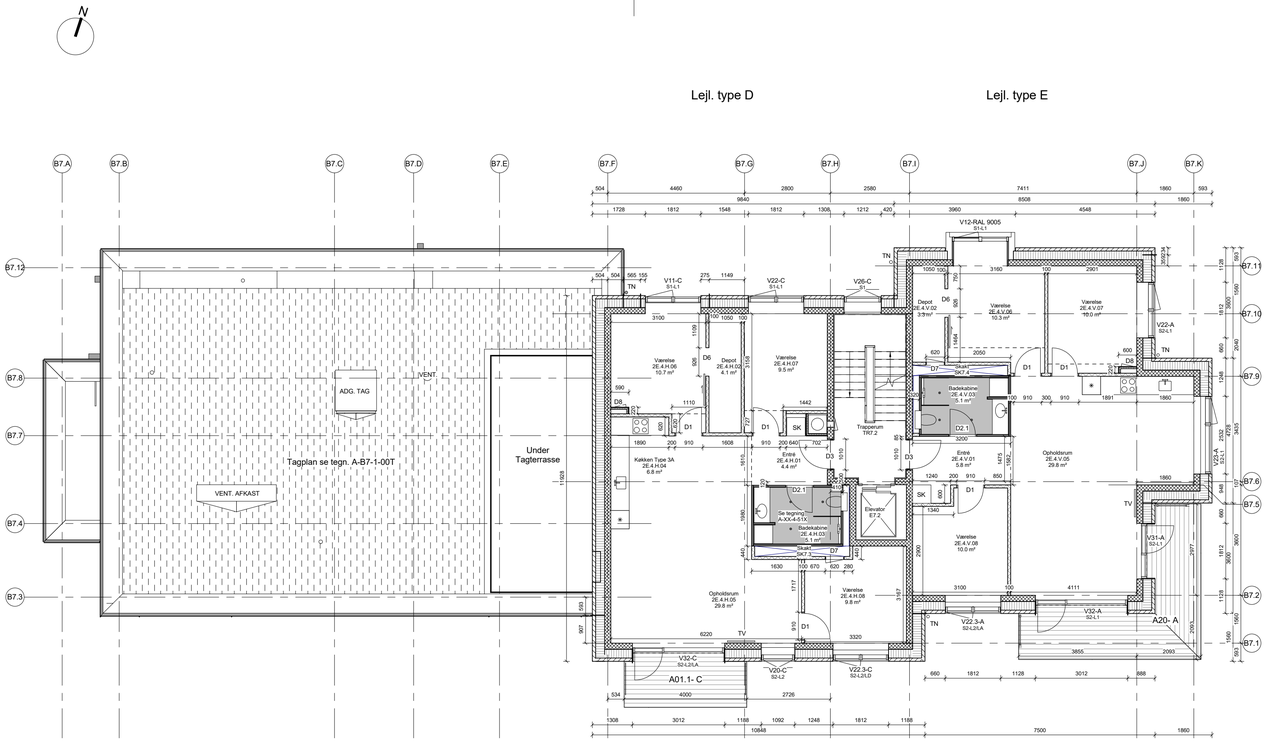

Signaturforklaring

Ydervægge:

- Skalmur - se A-XX-6-04X - Materiale oversigt
- Dilatations fuge, se facader for type
- Skralderum letvæg
- Taghus letvæg

Indervægge:

- Porebeton væg 100mm
- Porebeton væg 100mm/50mm udsparet for VENT (Lejl. type B & F) se detalje 40X_123
- Gips væg 120mm isoleret
- Gips skakt 70mm isoleret
- Muligt værelse

Betonvægge:

- Badekabine vægge iht. leverandør
- Betonvægge iht. ingeniør

Numerering:

2P.1.H.06	Rum nr. (Opg. / etage / side+løbenr.)
2P.A	Affaldsrum (Opg./nr.)
SK3.2	Skakt nr. (Bygn. / nr.)
E4.1	Elevator nr. (Bygn. / nr.)
TR4.1	Trapperum nr. (Bygn. / nr.)
D3	Dør nr./ Type - se dørskema A-XX-6-05X
V10.1-A 51-L1-a	Vindue nr./ Type-eloksering-sol-lyd se Vindueskema A-XX-6-03X
A6.2 - A	Altan nr / Eloksering. Se altan oversigt A-XX-6-06X

Loft og gulv signatur:

- Nedhængtloft / rørkasse
- Sokkelsikring rist/rende

Facade element Karnap

Skabe:

Ovn / Kogeplade · Kø̊l · Vask · Skuffe / Skab · Skab med Overskab · Skab / Garderobe

Diverse:

- TV
- Affaldsskakt
- Skrald indkast dør
- D7 - Inspektions lem str. og lodret placering se tegn. A-XX-4-12X
- D8 - Inspektions lem str. og placering se tegn. A-XX-4-12X
- TN - Nedløb

Detaljemappe referencer:

A-XX-5-10X	Sokkeldetaljer
A-XX-5-20X	Facadedetaljer
A-XX-5-30X	Tagdetaljer
A-XX-5-40X	Indvendigedetaljer
A-XX-5-50X	Skralderum

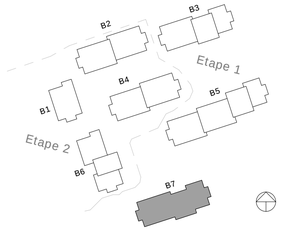

AS BUILT

Udf/kontr	Kontr	Godk	Revisionstekst		Dato	Rev
RU/MHJ	ru	lo	Mål: 1 : 100	Format:	2017-10-27	

Frederikskaj 2

Matr.nr. 161 Kongens Enghave, København

Plantegning

Bygn. 7 - Etage 4

A-B7-1-004

MTHøjgaard

○ MT Højgaard a/s	Knud Højgaards Vej 9	2860 Søborg	+45 7012 2400	Sagsnr. 796826
○ MT Højgaard a/s, Design & Engineering	Knud Højgaards Vej 9	2860 Søborg	+45 7012 2400	Sagsnr. 796826
● Holscher Nordberg A/S	Vermundsgade 40A, 3.sal	2100 København Ø	+45 3920 0033	Sagsnr. 1501
○ SLA A/S	Njalsgade 17B, Pakhus 2, 3.sal	2300 København S	+45 3391 1316	Sagsnr. 716